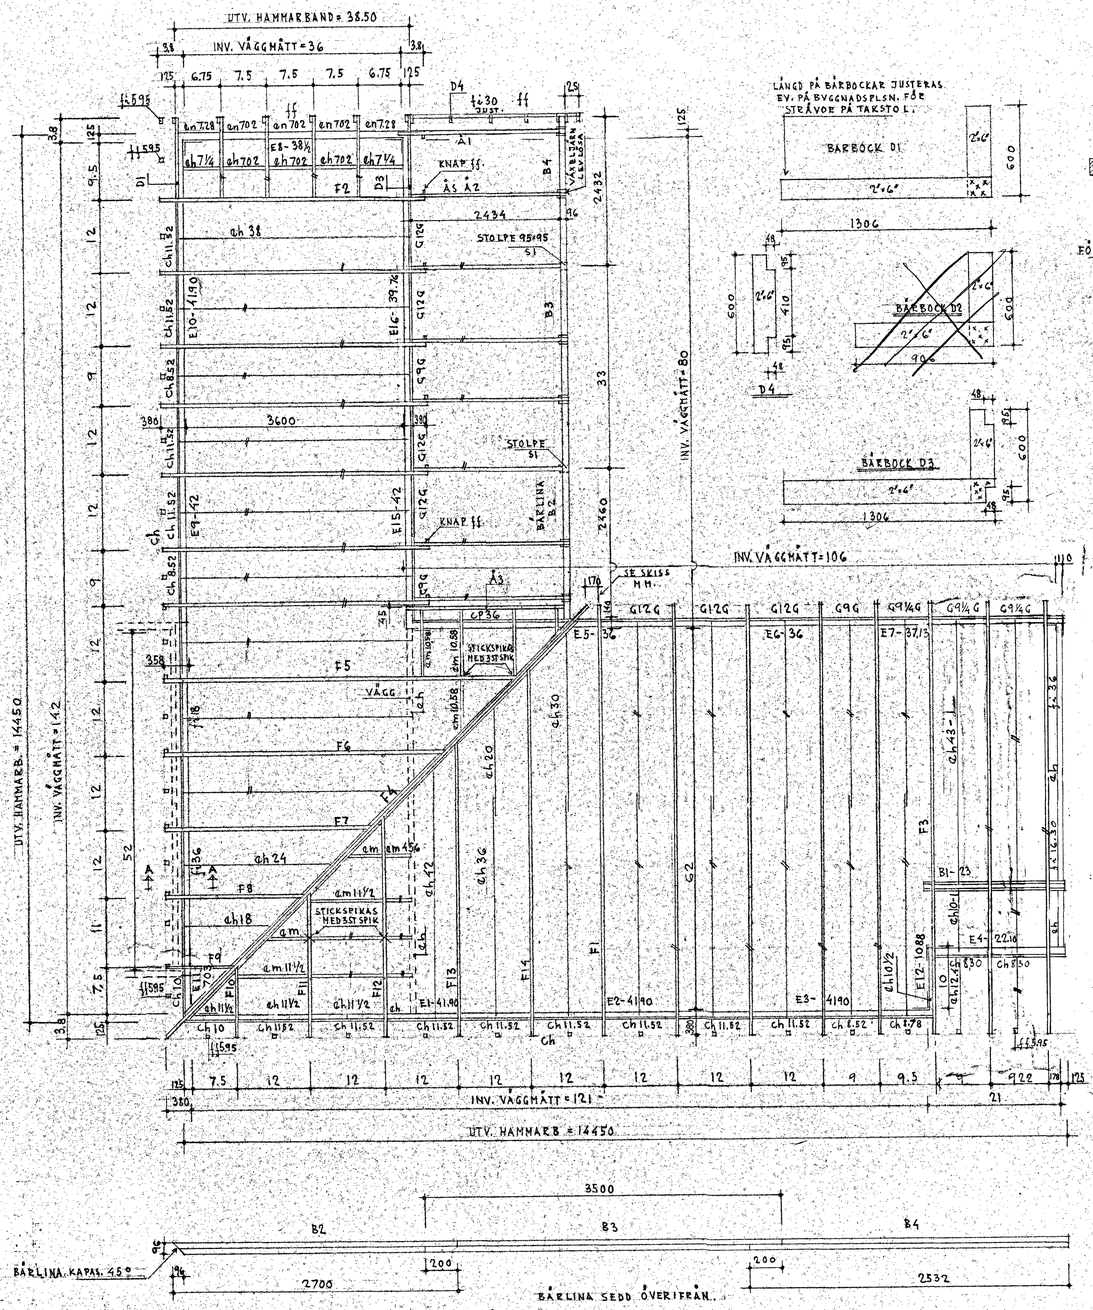

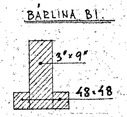

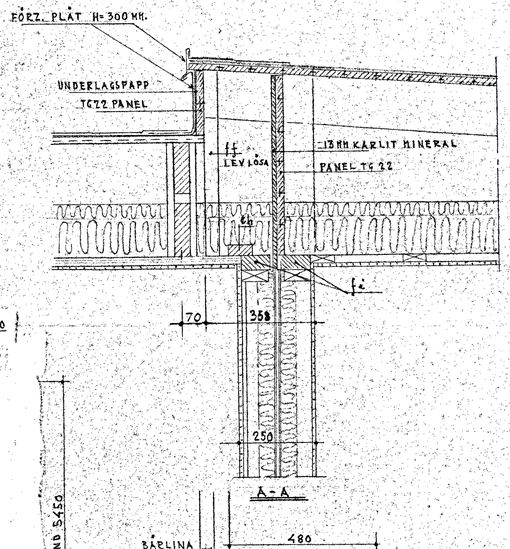

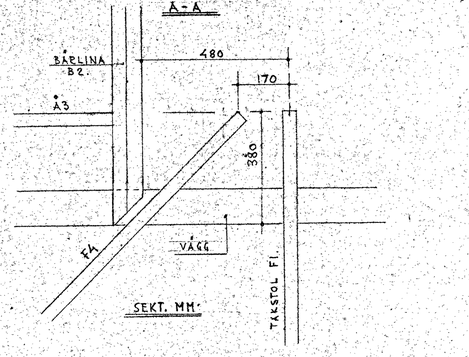

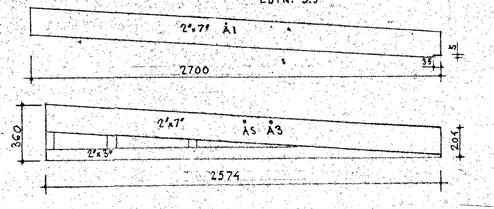

Delbenämning	Längd el. kvant.	Ant. el. sort	Litt.
HAMMARBAND 48×110		3	E1-E3
LÄNGSIDA SKRÄV 110 MM		1	E4
		3	E5-E7
		1	E8
GAVEL SKRÄV 88 MM		2	E9-E10
		1	E11
		1	E12
		2	E13-E14
		2	E15-E16
TAKSTOLAR SE RIT. 5		5	F1
-"- -"- 6		7	F2
-"- -"- 5		3	F3
-"- -"- 7		1	F4
		1	F5
		1	F6
		1	F7
EFTER UTSLAG SE RIT. NR 8.		1	F8
		1	F9
		1	F10
		1	F11
		1	F12
		1	F13
		1	F14
TAKREGLAR 35×73		9	ch 38
		7	ch 36
		1	ch 42
		6	ch 30
		1	ch 24
		1	ch 20
		1	ch 18
		2	ch 12.4
TAPP 48×48 I EN ÄNDA		2	ch 43-1
		2	ch 10-1
		2	ch 7¼
		3	ch 7.02
		3	ch 11½
		1	ch 10½
SPIKREGLAR.	18	LM	ch
REGLAR FÖR X VÄGG		1	ff 16.3
48×95		2	ff 3.36
-"- -"- VID TRÄGALLER		1	ff 4.18
HELLANSTYCKEN.		2	ff 6.30 JUST.
22×170	~~700~~	~~1~~	~~G12G~~
	~~700~~	~~2~~	~~G12G~~
	877	3	G9½G
	852	3	G9G
	1152	7	G12G
JUSTERAS		1	CP36
22×73 FÖR ÅSFARBORD.		12	ch 11½
		2	ch 10
		1	ch 8.78
		3	ch 8.52
		2	ch 8.30
22×73 FÖR ÅSFARBORD	40	LM	ch
SPIKREGLAR 35×145			
FÖR GLESPANEL			
		2	en 7.28
		3	en 7.02
48×48 MM.	15	LM	ff
KOPPLINGAR MELLAN		4	em 10.88
TAKSTOLAR 35×120		6	em 11½
		5	em 4.56
SPIKREGLAR STÖD		4	ff 5.95
FÖR PR. 63 48×95		35	ff 6.95
48×48		5	D1
BÄRBOCK SE SKISS		~~1~~	~~D2~~
-"- -"-		1	D3
-"- -"-		7	D4
STOLPAR 95×95	L=2700	3	S1 JUST.
BÄRLINA 95×170 MM	SE SKISS	3	B2-B4
3"×9" + 48×48 SE SKISS	2300	1	B1
" KILAR SE RIT. 5		3	"
ÅSAR SE SKISS		1	Å1
		7	Å2
		1	Å3
LÄKT FÖR PORÖS PLATTA VID TAKFOT 22×22	35	LM	CC
GLESPANEL TILL	12'	85	dh
INNERTAK 28×73	10'	25	dh
	14'	20	dh
PANEL VV2	260	LM	PR. 63

KV. NOCKEN SOLLENTUNA. LEV ~~9 24 1966~~ 1988/66

MÅTT I DECIMETER OM EJ ANNAT ANGIVES	HUSTYP:	MONTERINGSRITNING	SKALA 1:50
Nedanstående små bokstäver i littera på bjälkar och planbyglade profiler	SPECIAL VA 470	TAKSTOLSPLAN	DAT. 16/1-67
- följande dimensioner i mm, t. ex. ih = 40 mm	SYSTEM: VV1+VV4		RIT. AK
	INDUSTRIER AB BOROHUS		KOLL. SR
	RIKSKONTORET		RITN. NR 3

A6

I. NOCKEN SOLLENTUNA

T. 3

88 J66